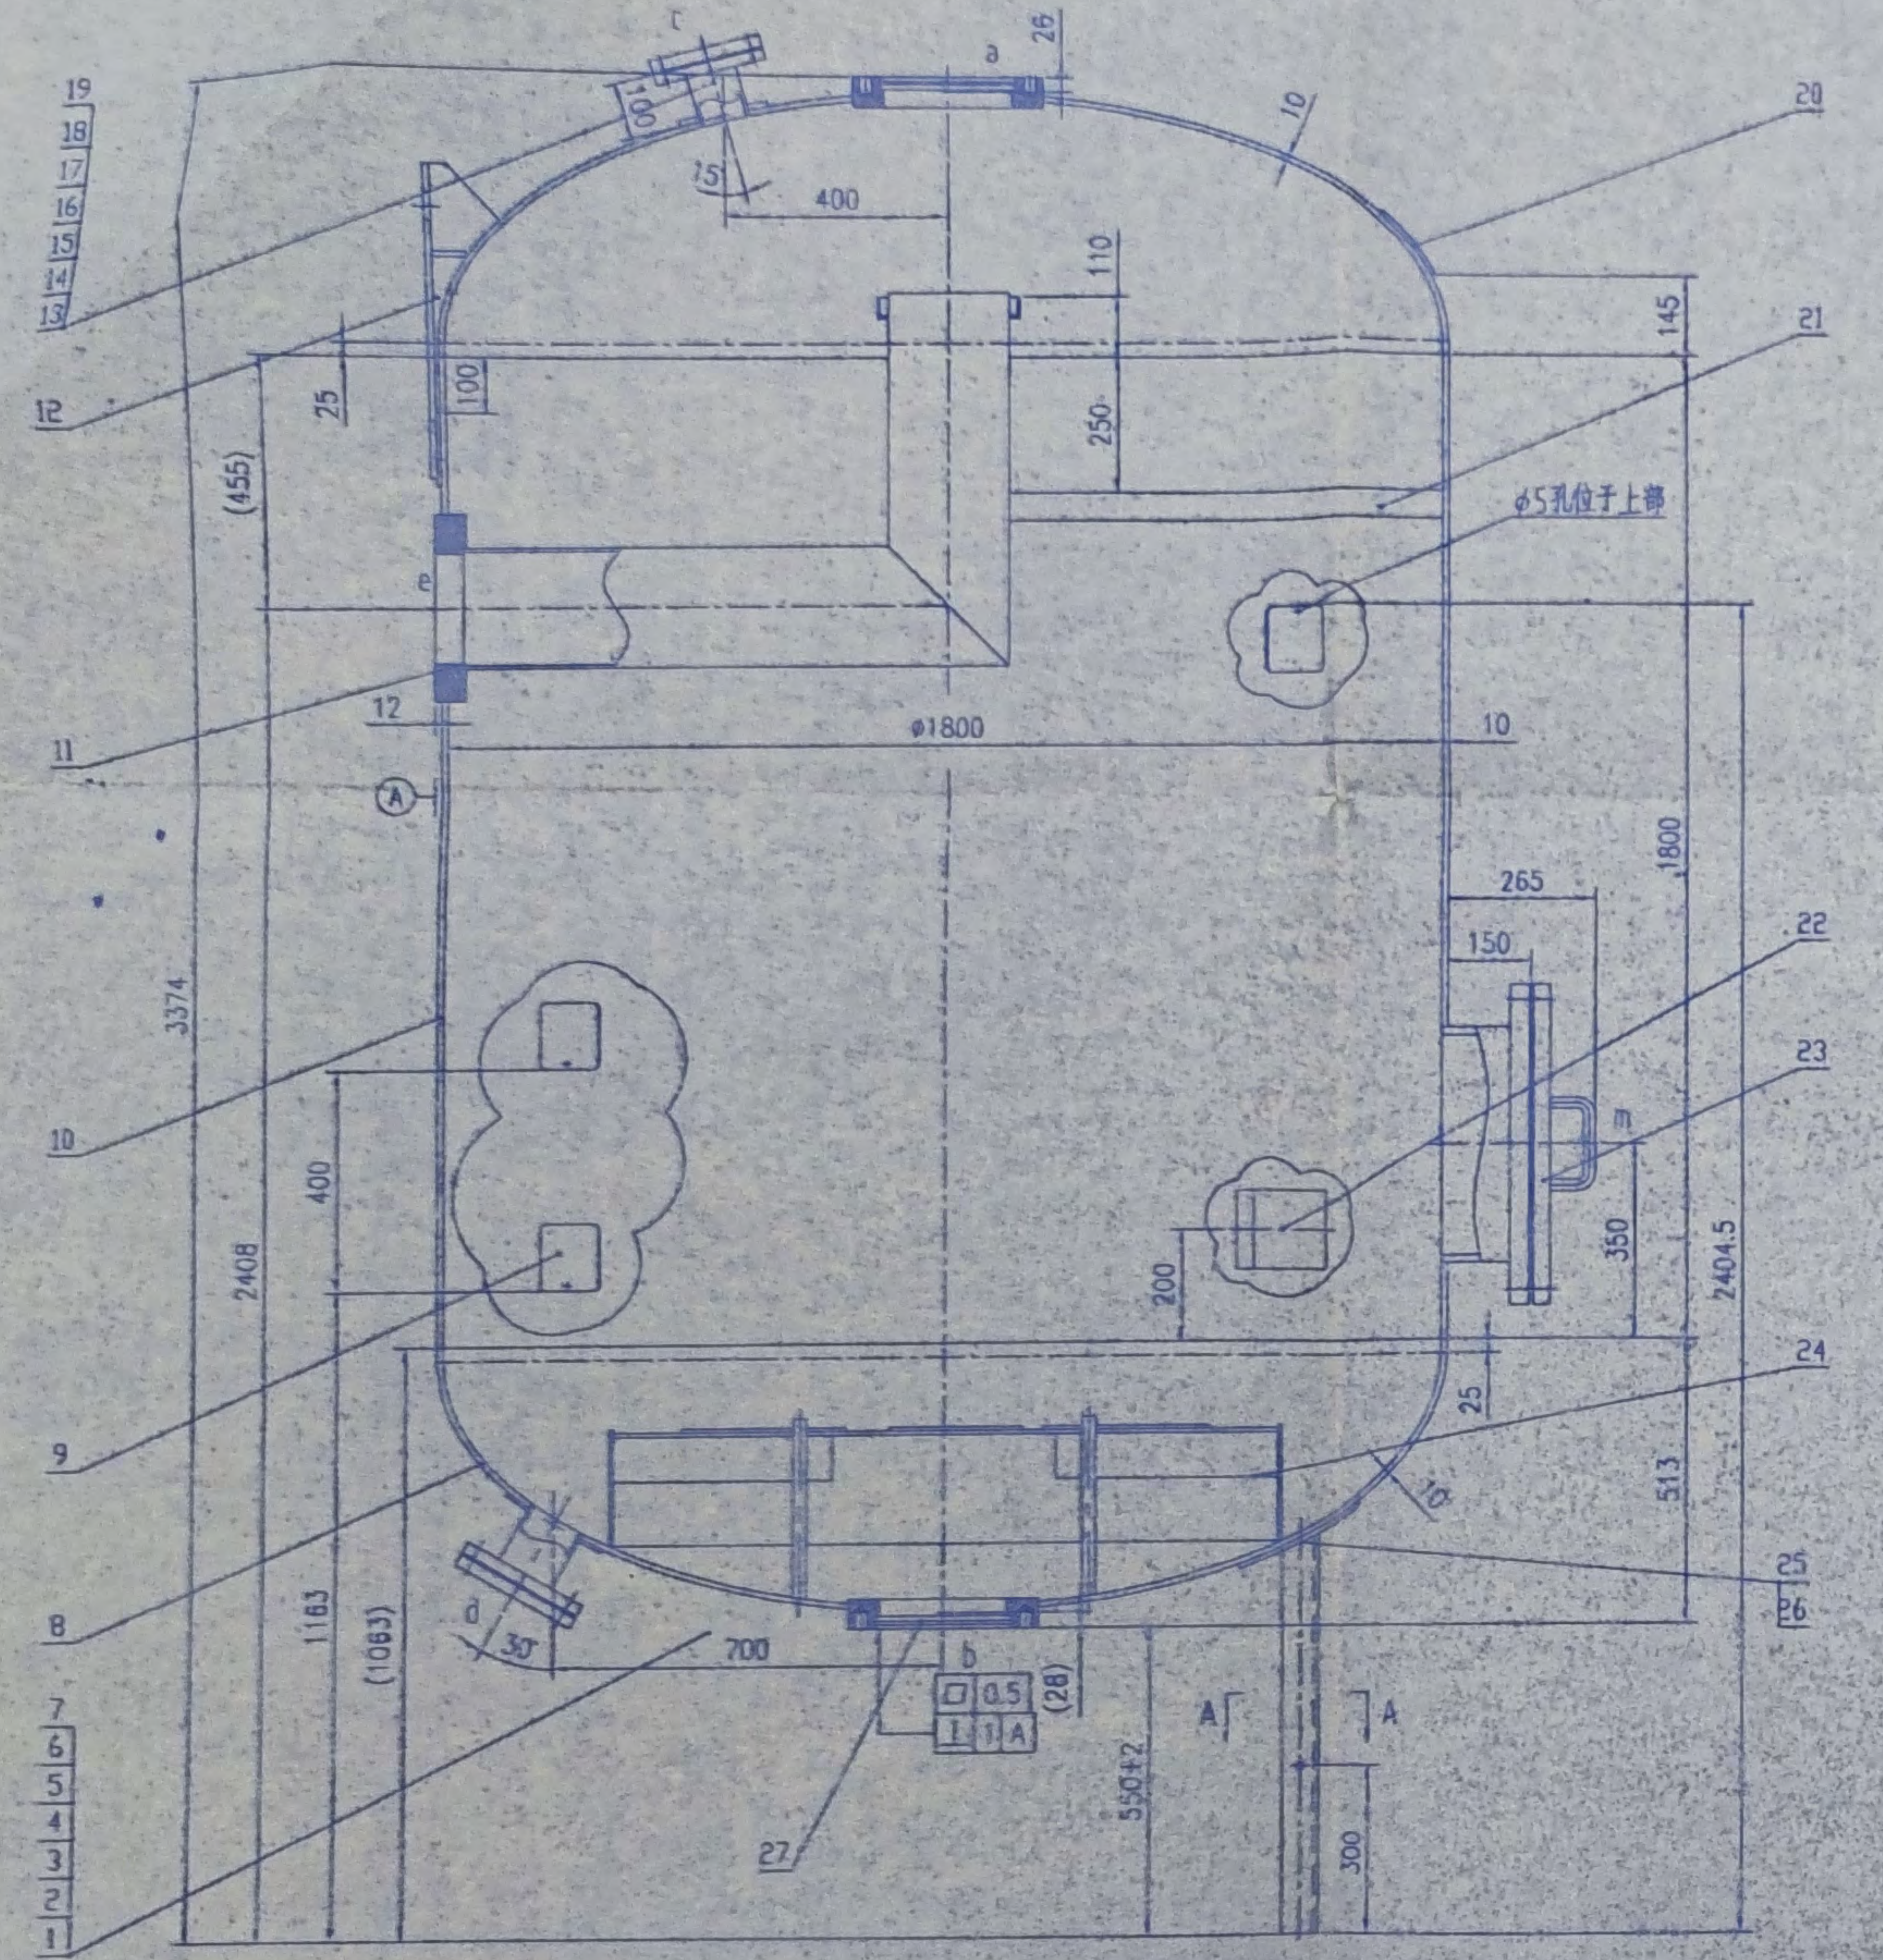
19
18
17
16
15
14
13
12
11
10
9
8
7
6
5
4
3
2
1
20
21
22
23
24
25
26
27
a
b
c
d
e
m
Ⓐ
26
400
15
110
250
145
25
100
(455)
3374
2408
400
φ1800
10
12
φ5孔位于上部
1800
265
150
350
200
2404.5
25
513
1163
(1083)
30°
700
0.5
1 A
(28)
A
A
550±2
300

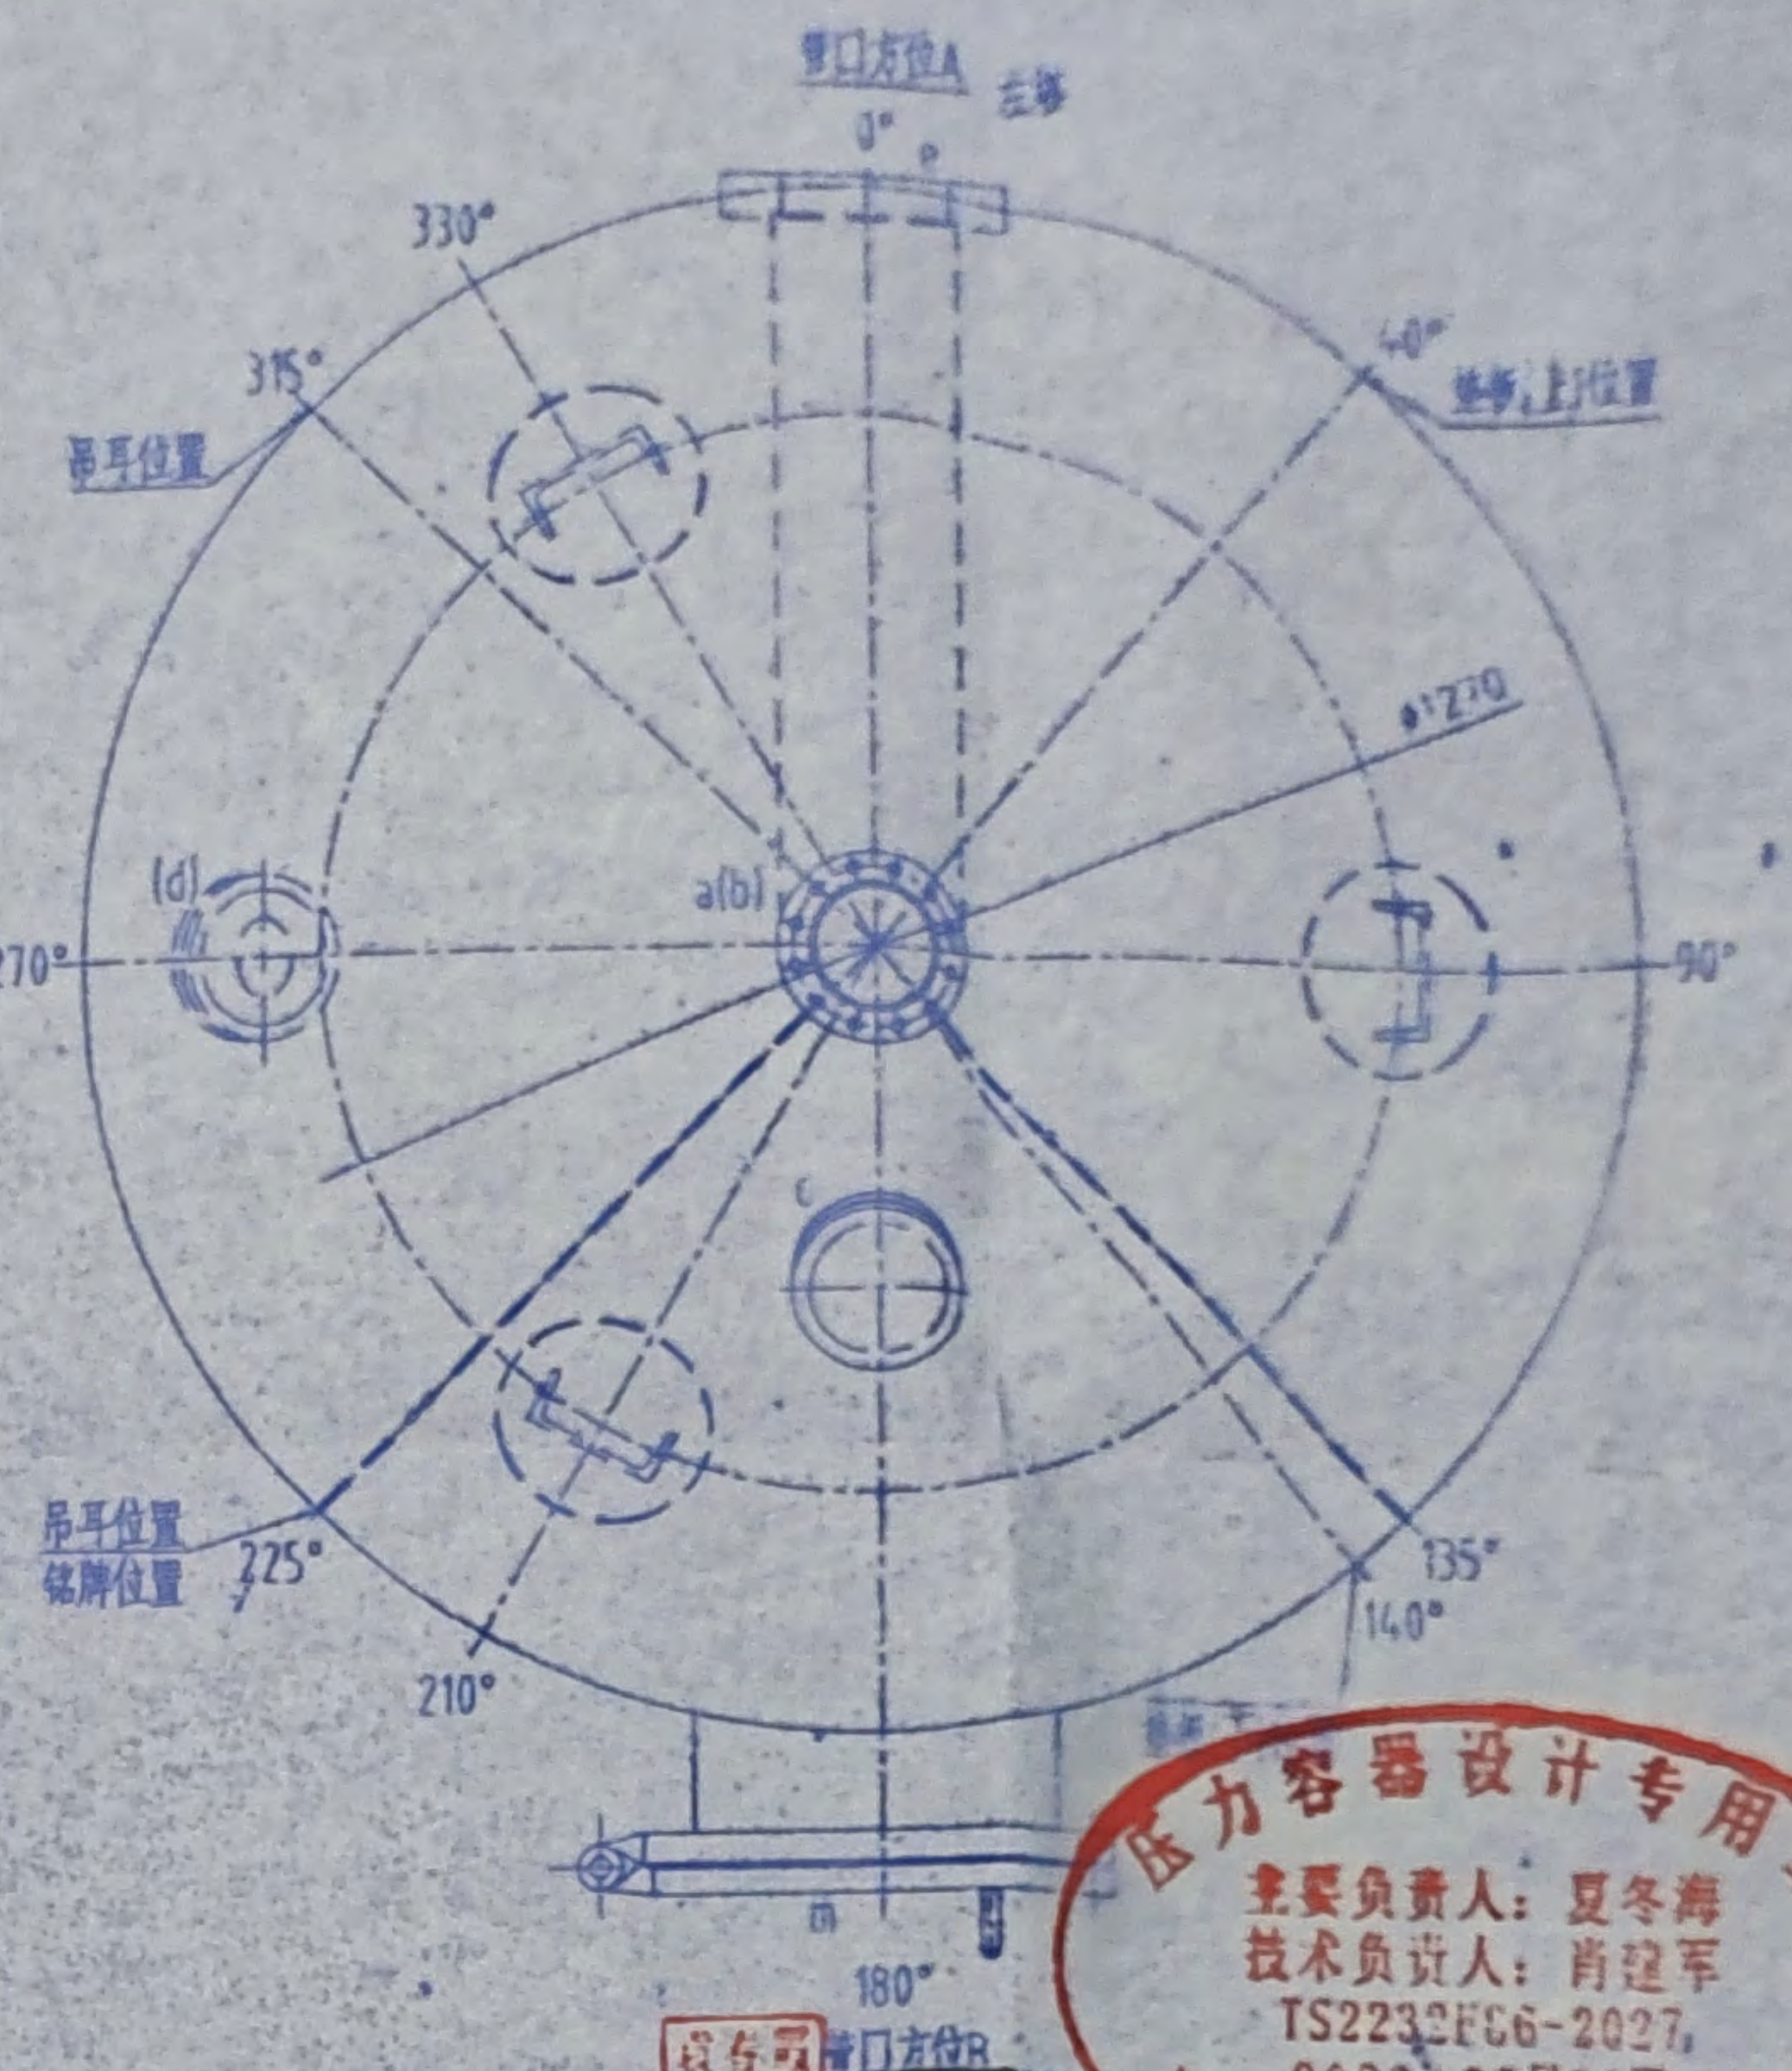
管口方位A
左部
0°
330°
315°
吊耳位置
40°
垫板(上)位置
φ1270
(d)
a(b)
270°
90°
c
吊耳位置
铭牌位置
225°
210°
135°
140°
m
180°

设备号
管口方位B
右部

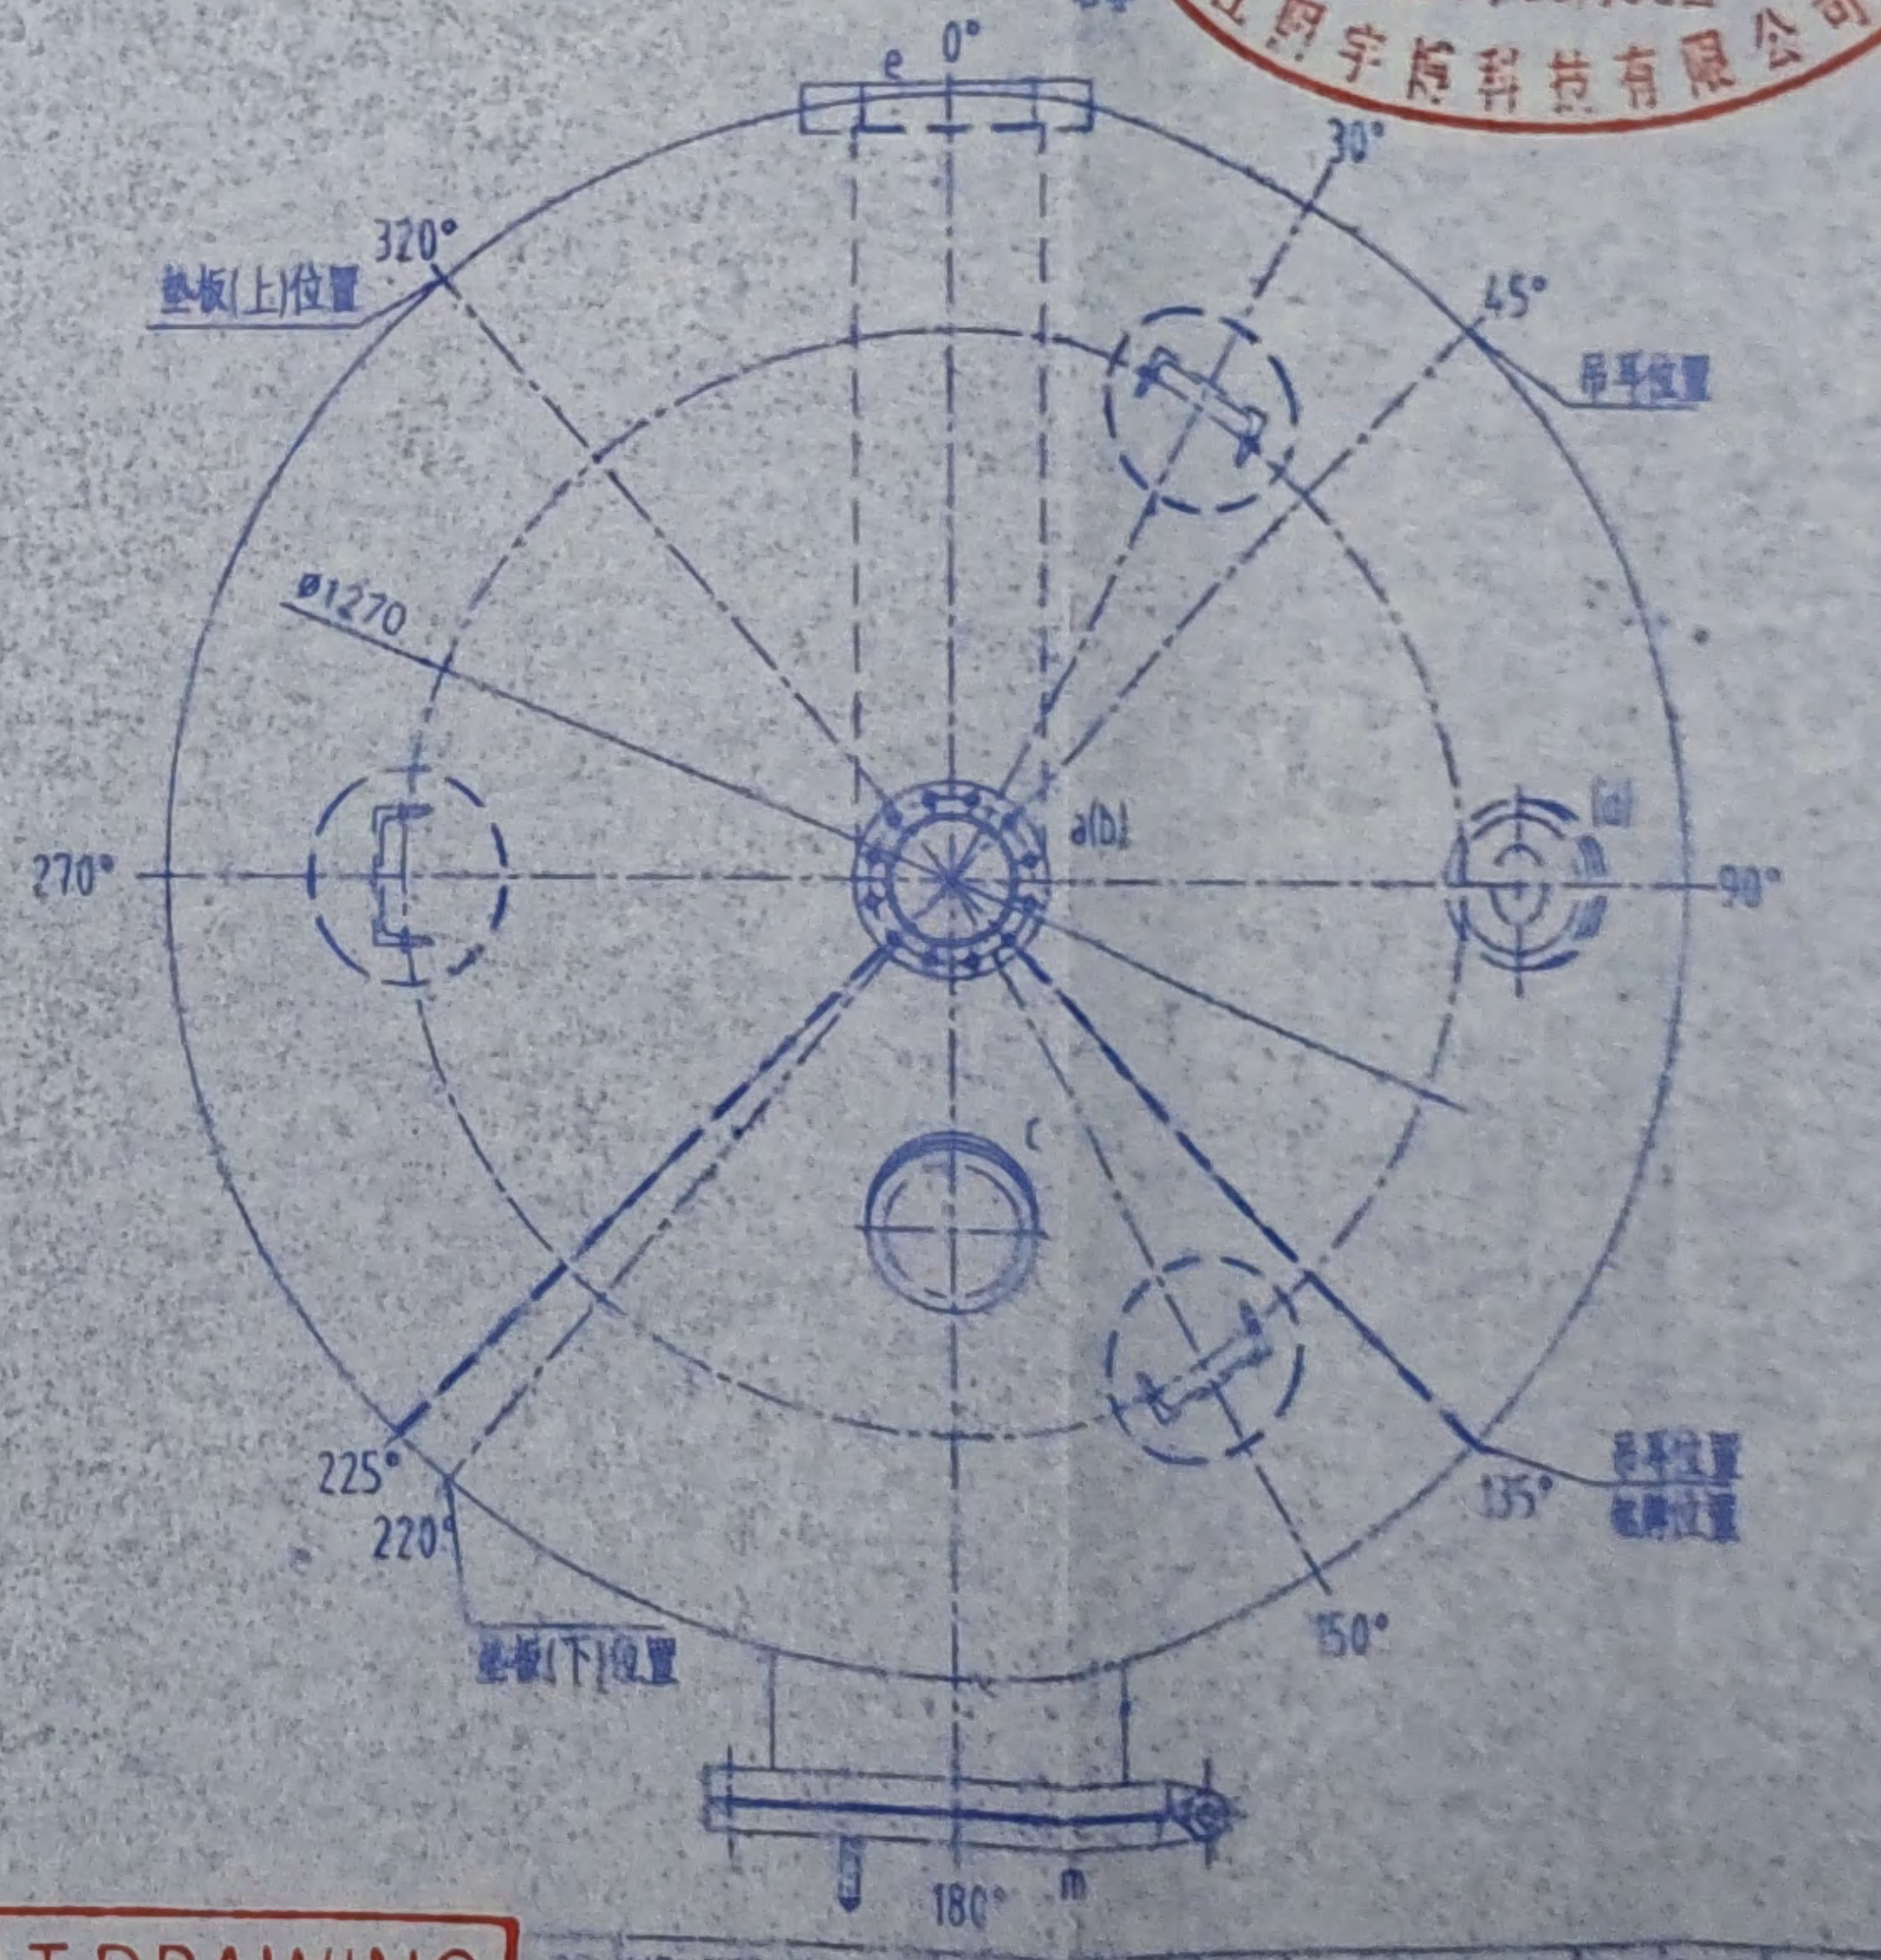
e
0°
30°
320°
垫板(上)位置
45°
吊耳位置
φ1270
a(b)
(d)
270°
90°
c
225°
220°
吊耳位置
铭牌位置
135°
150°
垫板(下)位置
180°
m

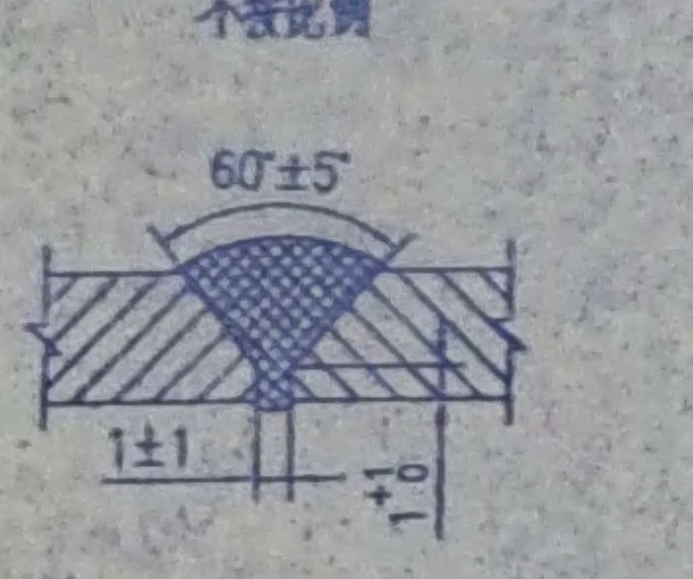
AB类焊缝焊接节点图
不按比例

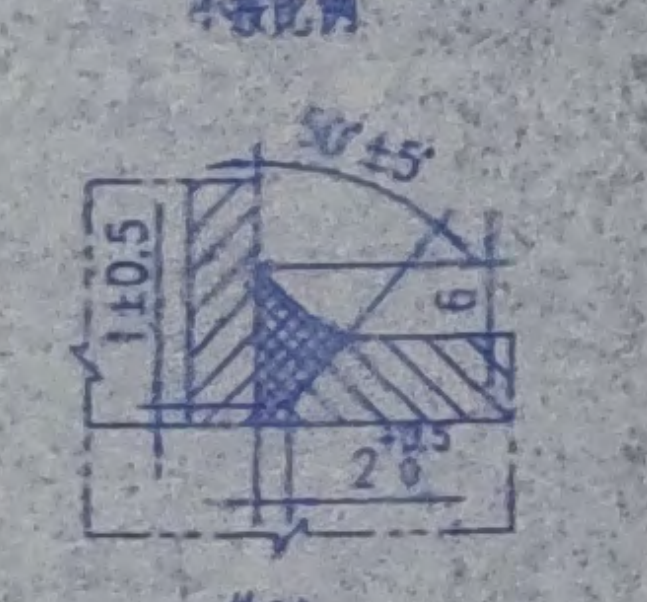
D类焊缝焊接节点图(径向)
不按比例

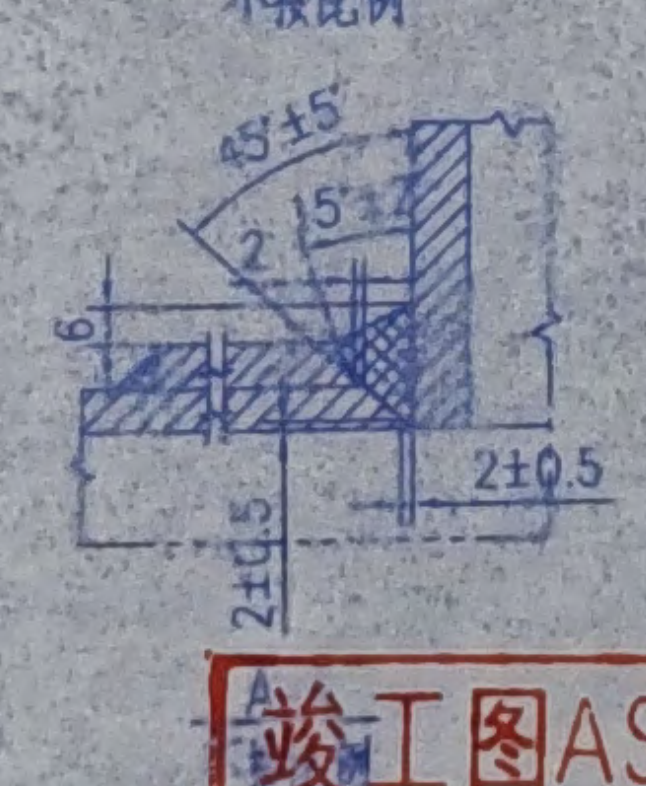
带补强圈接管与筒体连接
不按比例
45°±5°
15°
2
6
2±0.5
2±0.5

件9
不按比例

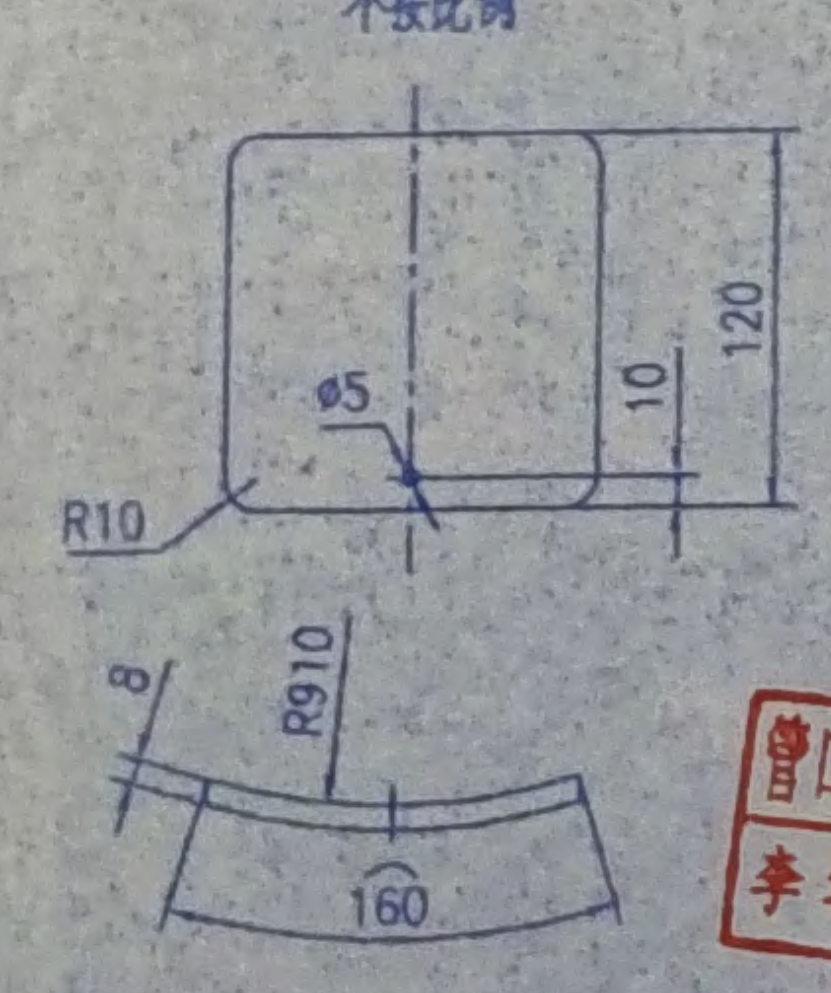
φ5
10
120
R10
8
R910
160

件20
不按比例

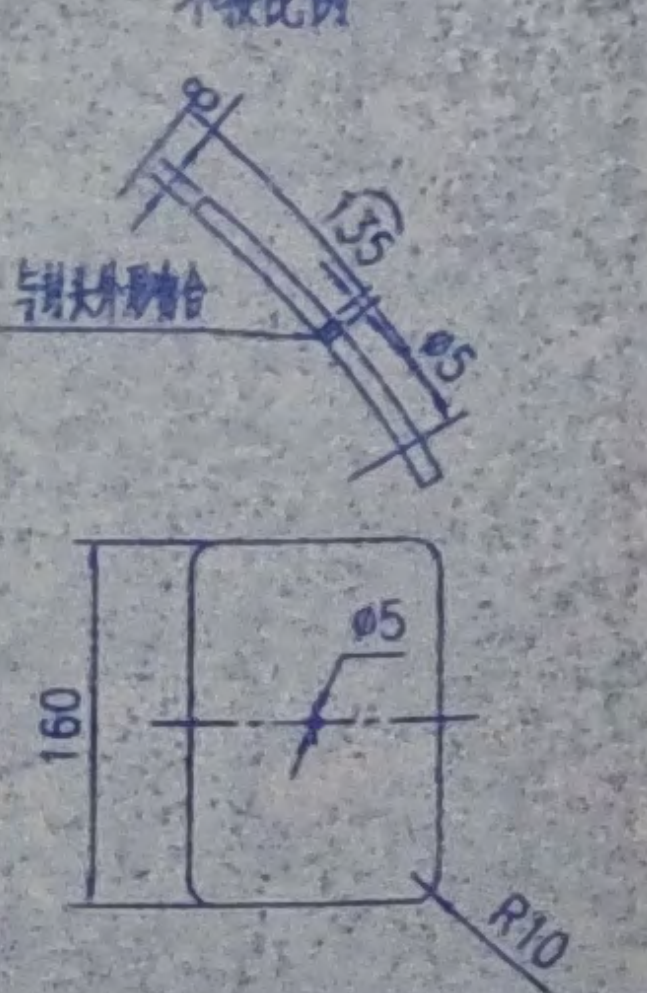
与封头外侧吻合
8
135
φ5
160
φ5
R10

设计、制造与检验主要数据表

设计数据		设计、制造与检验标准
容器类别	[illegible]	《固定式压力容器安全技术监察规程》TSG 21-2016
设计使用年限 a	[illegible]	《压力容器》GB/T 150.1~150.4
工作压力 MPa	[illegible]	《压力容器封头》GB/T 25198-2023
设计压力 MPa	[illegible]	[illegible]
工作温度 ℃	[illegible]	
设计温度 ℃	250	
最低设计金属温度 ℃	0	
介质	[illegible]	
介质特性	[illegible]	
介质密度 Kg/cm3	/	
主要受压元件	Q345R	
腐蚀裕量 mm	1	
焊接接头系数	0.85/1.0	
全容积	[illegible]	
管口方位	[illegible]	
设备净重 Kg	[illegible]	

技术要求：[illegible]

管口表

符号	公称尺寸	连接尺寸及标准	密封面形式	用途	接管尺寸	伸出长度mm
m	400	DN400 PN16	RF	[illegible]	φ426X14	150
a	230	DN230	[illegible]	空气进口	/	[illegible]
b	230	DN230	[illegible]	空气出口	/	[illegible]
c	80	PL80(B)-16RF HG/T20592-2009	RF	[illegible]	φ89x6	100
d	100	PL100(B)-16 HG/T20592-2009	RF	[illegible]	φ108x6	125
e	200	DN200	[illegible]	[illegible]		[illegible]

序号	代号	名称	数量	材料	单件重量	总计重量	备注
27	YB-23S1975-05	凸缘DN230	2	20Ⅱ	17.4	34.8	b
26		支腿160x65x8.5	3	Q235B	15.9	47.6	L=116
25		支座垫板δ8	3	Q345R	2.4	7.2	Φ220
24	YB-23S1975-04	下滤网DN1800	1	组合件	116	116	
23	YB-23S1975-03	检查口DN400 PN16	1	组合件	160	160	a
22		铭牌座件160X120	1	AL/Q235B	1.5	1.5	厂标
21		吊板50x[illegible]x30	2	Q235B	2	4	
20		安装垫板δ8	1	Q345R	1.4	1.4	
19	NB/T11025-2022	补强圈dN80X6	1	Q345R	1.02	1.02	
18	GB/T6170-2015	螺母M16	8	8级	/	/	
17	GB/T5782	螺栓M16X65	8	8.8级	/	/	
16	HG/T20606-2009	垫片RF80-16	1	RPTFE	/	/	
15	HG/T20592-2009	法兰盖BL80-16RF	1	Q345R	4.5	4.5	
14	GB/T8163-2018	接管φ89x6	1	20	1.4	1.4	L=105
13	HG/T20592-2009	法兰PL80(B)-16RF	1	Q345R	3.5	3.5	c
12	YB-23S1975-02	吊耳	2	Q235B/Q345R	7	14	
11	YB-23S1975-01	接管组件	1	组合件	60	60	e
10		筒体DN1800X10	1	Q345R	803.5	803.5	L=1800
9		支座垫板 δ8	3	Q345R	1.21	3.63	
8	GB/T25198-2023	椭圆封头EHA1800X10(8.7)	2	Q345R	281.2	562.4	
7	NB/T11025-2022	补强圈dN100X6-C	1	Q345R	1.02	1.02	
6	GB/T6170-2015	螺母M16	8	8级	0.05	0.42	
5	GB/T5782	螺栓M16X65	8	8.8级	0.22	1.76	
4	HG/T20606-2009	垫片RF100-16	1	RPTFE	/	/	
3	HG/T20592-2009	法兰盖BL100-16RF	1	Q345R	5.5	5.5	
2	GB/T8163-2018	接管φ108X6	1	20	2	2	L=133
1	HG/T20592-2009	法兰PL100(B)-16RF	1	Q345R	4.5	4.5	d

江阴宇博科技有限公司
Jiangyin Yubo Tech Co.,Ltd.

工程名称 PROJECT	1639601318	
干燥器	图号	YB-23S1975-00
设计 2025.3.11	校对 2025.3.11	审核 2025.3.11
审定 2025.3.11	张 3	日期 DATE 2025.3.17
比例 SCALE	重量 WEIGHT Kg	

压力容器设计专用章
主要负责人：夏冬海
技术负责人：肖捷军
TS2232F86-2027
2023.03月30日

竣工图AS BUILT DRAWING
生产许可证编号:TS2232F86-2027
PRODUCTION LICENSE NUMBER:TS2232F86-2027
产品编号SERIAL NUMBER: V25353
修改处数REVISION: 1.21
修改人: 袁森林 日期DATE: 2025.4
审核: 李华 日期DATE: 2025.4
江阴宇博科技有限公司
JIANGYIN YUBO TECH CO.,LTD.

管口方位检验确认合格
李华 2025.4.15